

B1P-2-2の分電盤内予備ブレーカーに接続する室外機置場



- ・会議室1
- ・会議室4

※室外機近傍で仮設分岐盤にて2分岐 (30A×2) とする

1P-1の分電盤内予備ブレーカーに接続する室外機置場

- ・所長室
- ・会議室2
- ・会議室3

※室外機近傍で仮設分岐盤にて3分岐 (30A×3) とする

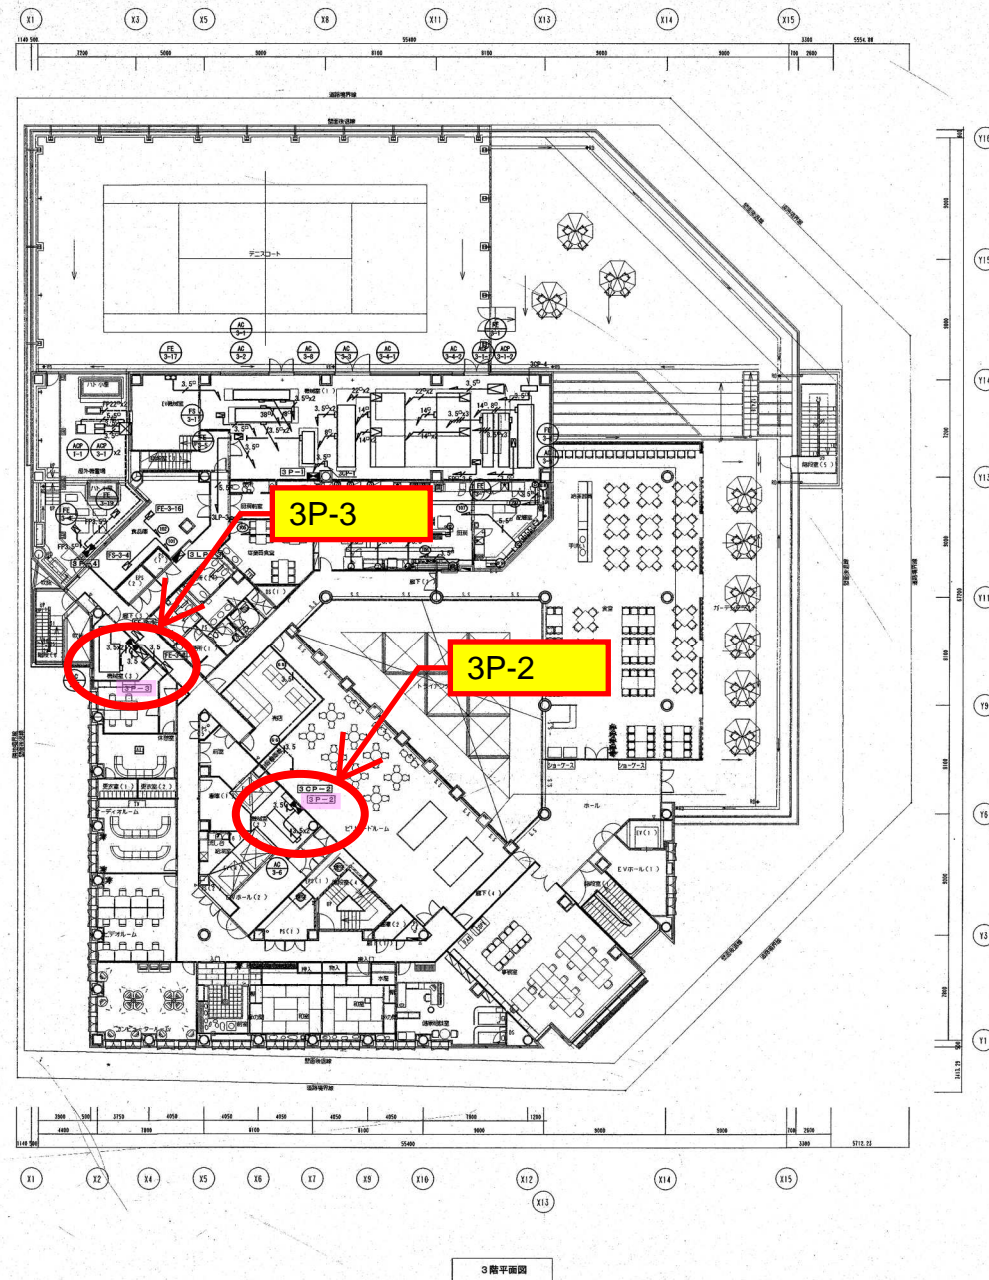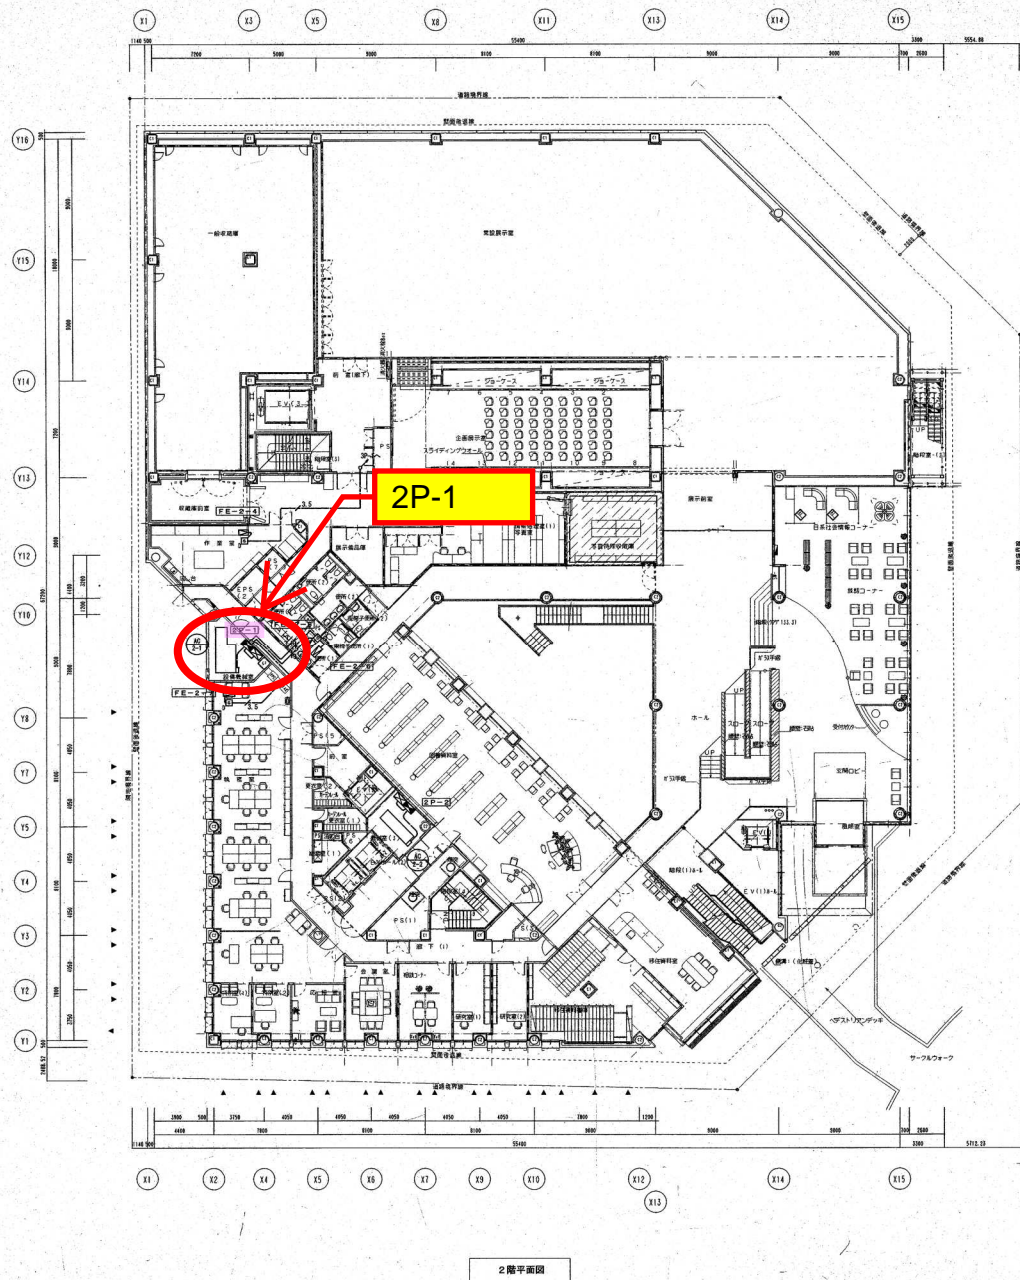

竣工図

梓設計
AZUSA DESIGN CO., LTD.

一般建築士事務所 第46496号	加藤 孝正	施工者 住友・クリハシラ建設工業株式会社	建設協力事業団 横浜国際センター（仮称） JICA Yokohama International Center (temporary name)	設計番号 10357	図面番号 E-030
			3相動力設備 2階・3階平面図	縮尺 1/200	資料 030

