


竣工	12.03.01
竣工	3.09.30
監理	
施工	

竣工図 機-46

日建設計	
兵庫インテグレーションセンター(仮称) 建築(機械設備)工事	国際協力事業団 4階平面図(消火)
機-46 10-5	NO6-980439-B

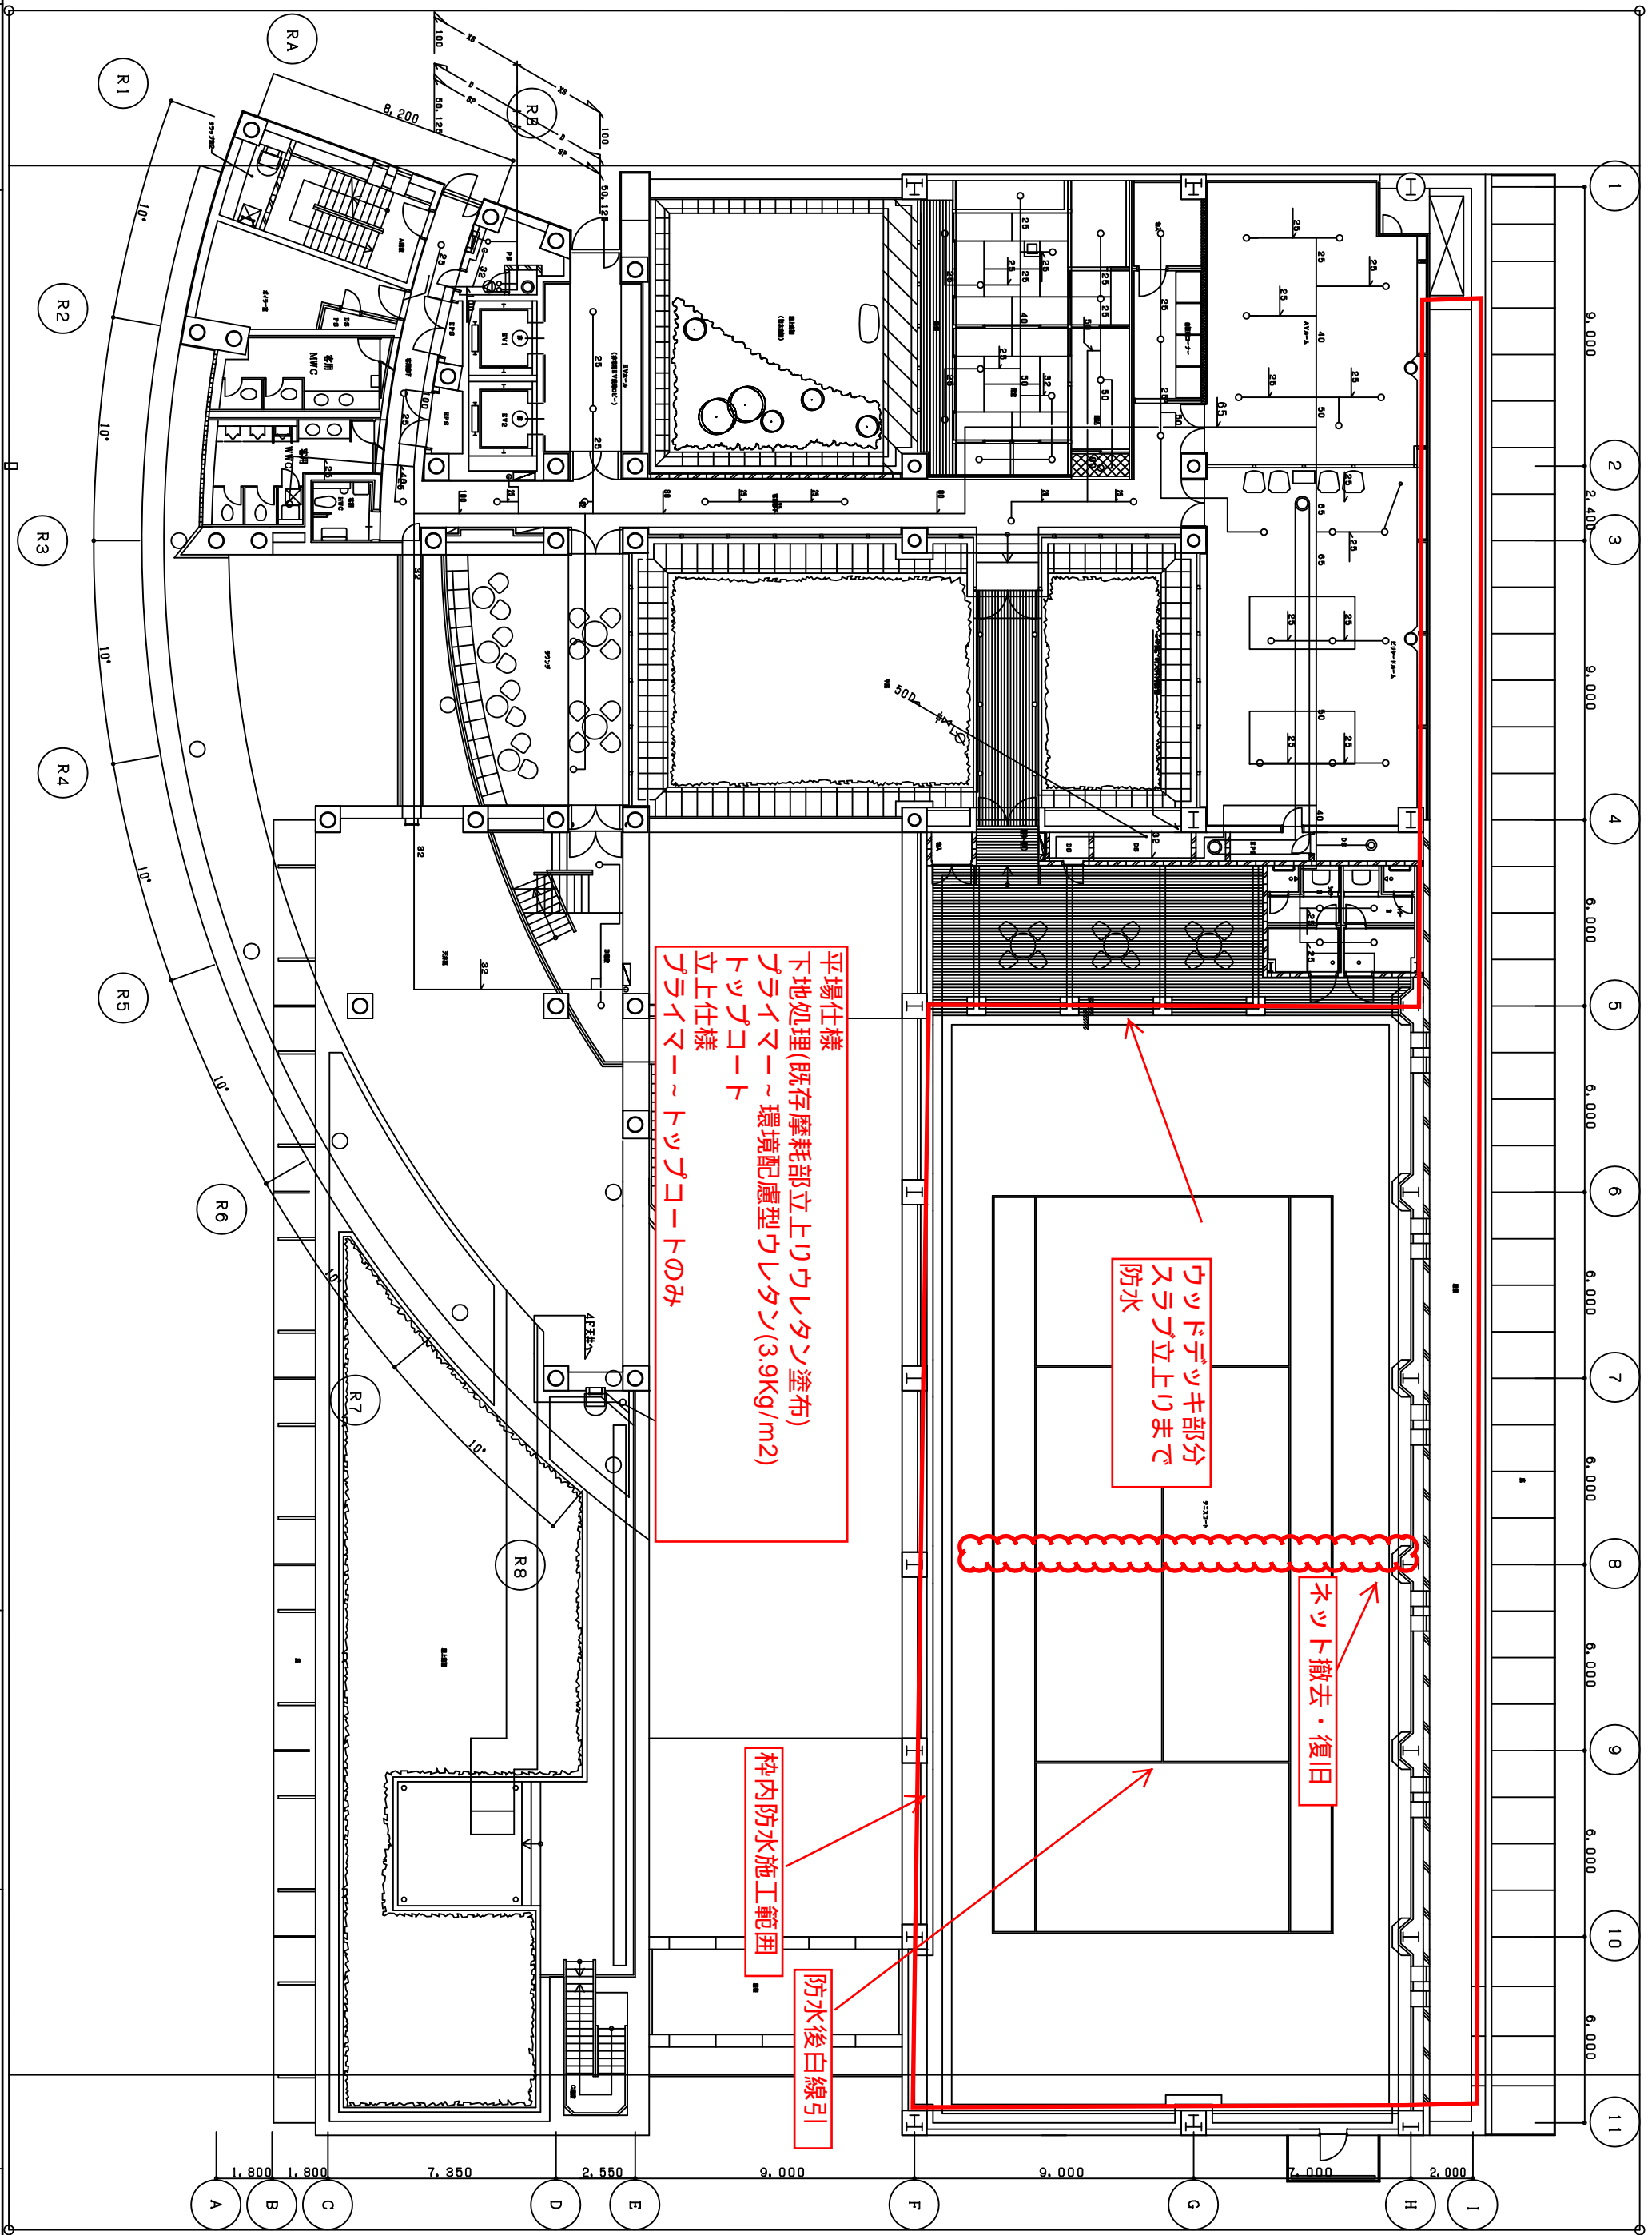

平場仕様
下地処理(既存摩耗部立上りウレタン塗布)
プライマー~環境配慮型ウレタン(3.9Kg/m²)
トツゴコート
立上仕様
プライマー~トツゴコートのみ

ウツドデッキ部分
スラ立上りまで
防水

ネット撤去・復旧

枠内防水施工範囲

防水後白線引

竣工	12.03.01
竣工	3.09.30
監理	
施工	

竣工図 機-46

日建設計	
兵庫インテグレーションセンター(仮称) 建築(機械設備)工事	国際協力事業団 4階平面図(消火)
機-46 10-5	NO6-980439-B