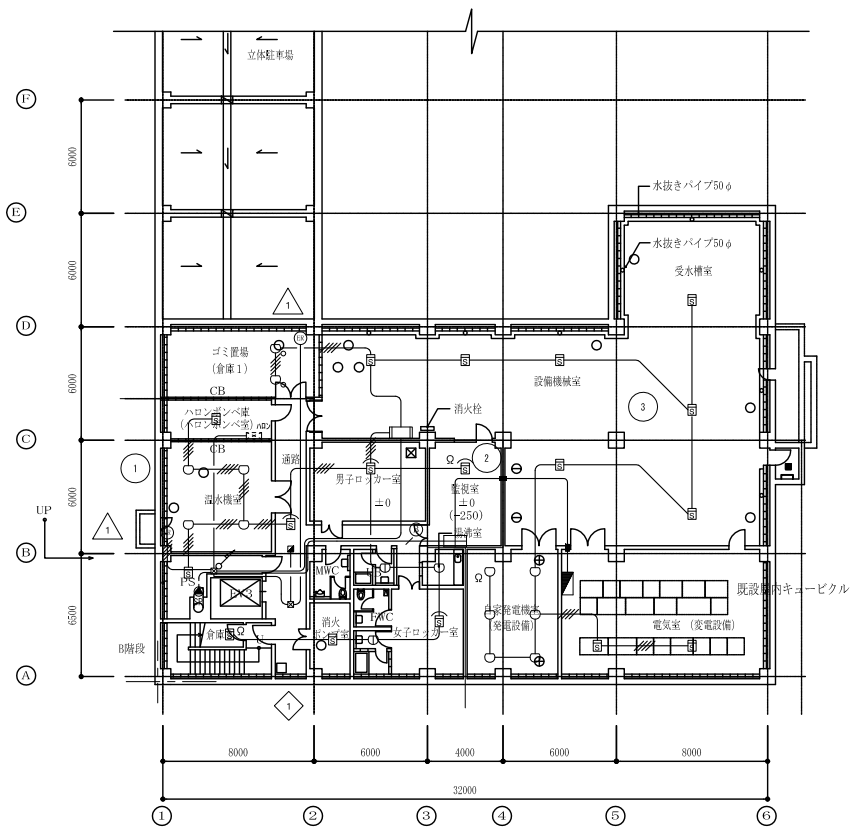


B1階　平面図

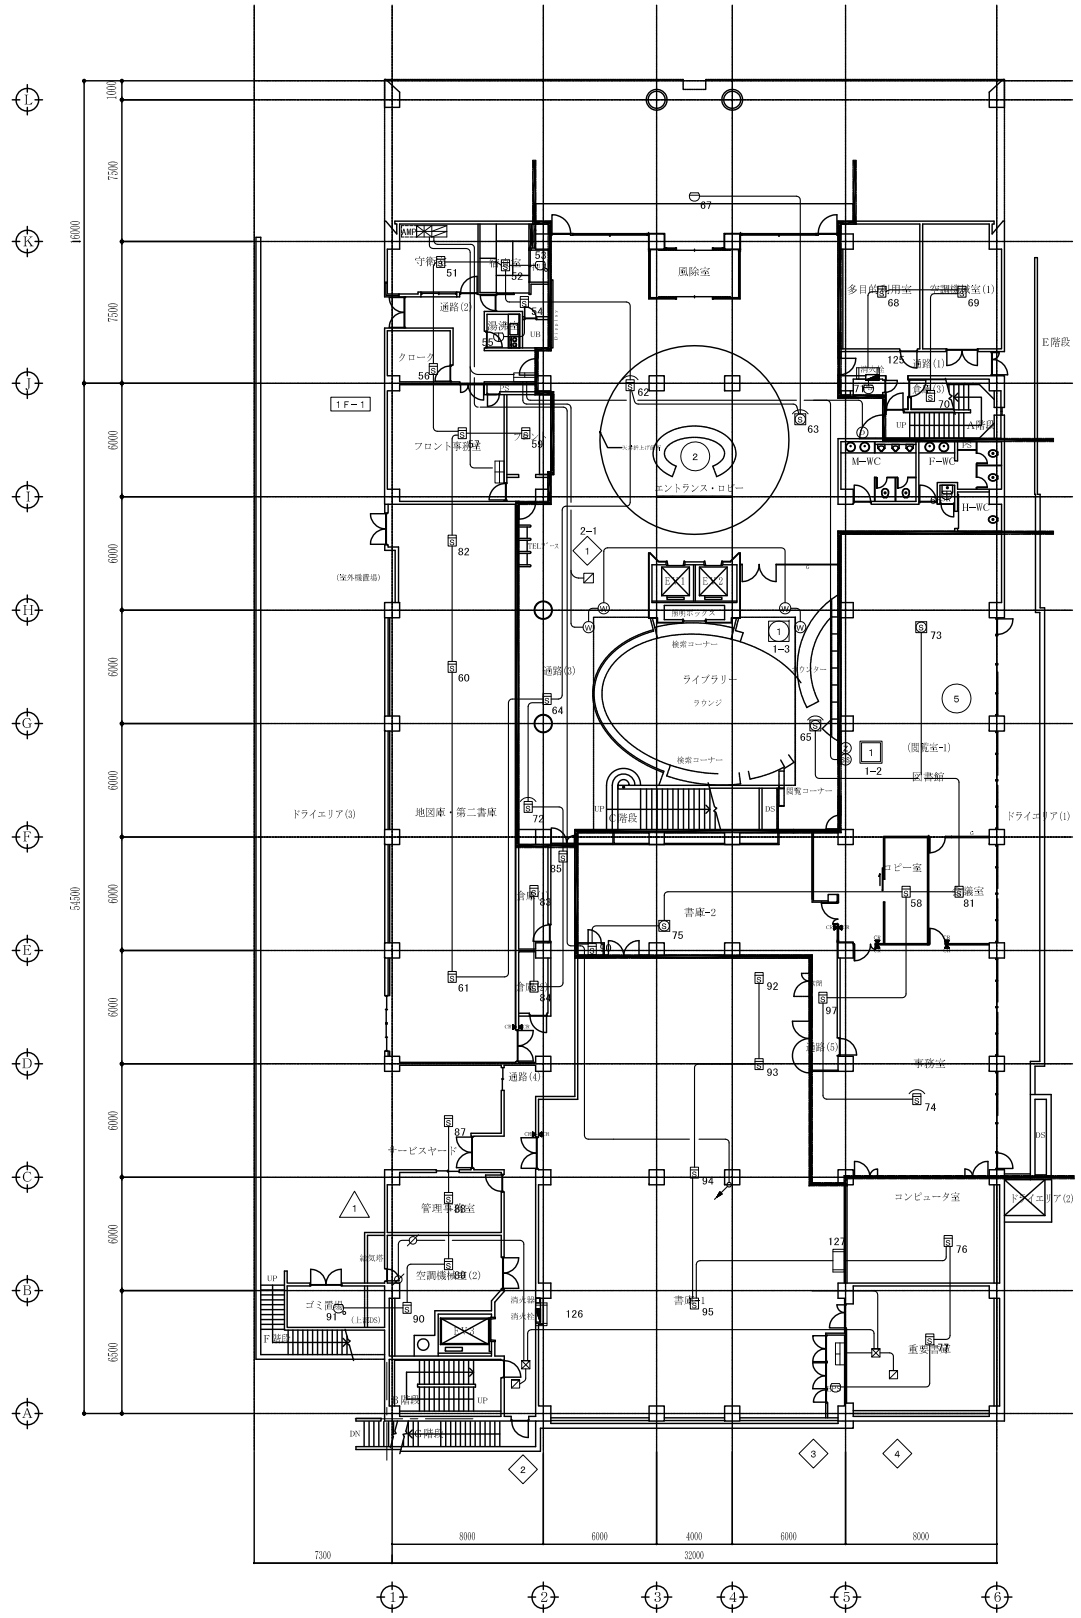


1F　平面図

| | | | | | | | | | |
|---|---|---|---|---|---|---|---|---|---|
| 株式会社 石本建築事務所 by Design<br>Ishimoto Architectural & Engineering Firm, Inc. | 履歴<br>version. 100620 | 完成図作成（施工者名）<br>日付<br>管理技術者<br>担当者 | 完成図承諾<br>日付<br>監理者<br>担当者 | 法適合確認欄<br>構造設計一級建築士<br>登録番号<br>本図（仕様書）に記載された事項は、構造関係規定に適合することを確認した。 | 法適合確認欄<br>設備設計一級建築士<br>登録番号<br>本図（仕様書）に記載された事項は、設備関係規定に適合することを確認した。 | 製作日<br>ファイル名 | 代表設計者<br>坂巻英史<br>日付 2010. 06. 20<br>設計者 内川建吾<br>担当者 | 業務名称<br>平成22年度　国際協力総合研究所竣工図<br>業務契約コード<br>104533－02<br>図面名称<br>自動火災報知設備　B１・１階平面図<br>縮尺<br>A1：1/200<br>A3：1/400 | 図面番号<br>E－58 | 管理建築士<br>一級建築士<br>登録第107224号<br>長野憲二 |